




Etat des lieux  
27.11.2017

36 LITRS

7 CH. LITR. 2.8m  
4 CH. LITR. 2.8m

RAM. PORTES COUPE-POUR/POUR - PAVAGE IN.  
RE. PORTES COUPE-POUR IN. - PAVAGE IN.


**Démolition**

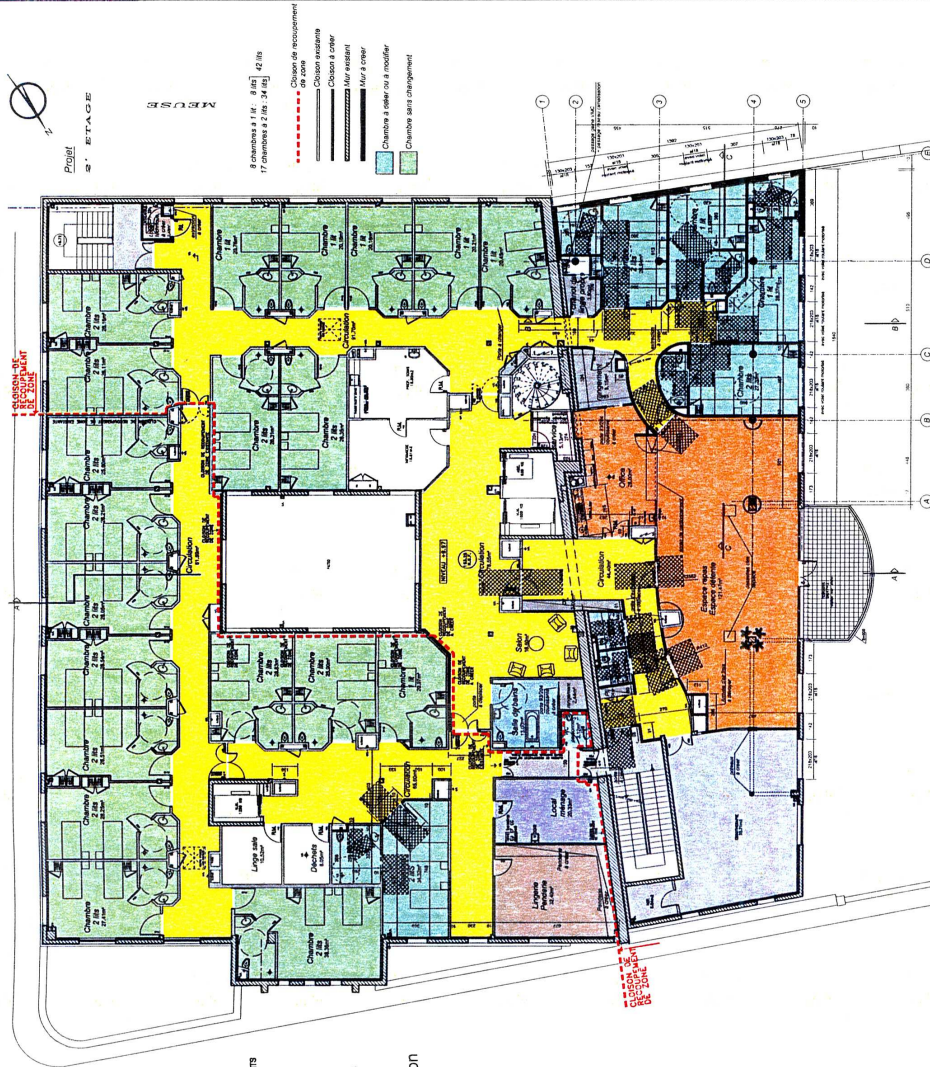

Projet  
27.11.2017

8 chambres à 1 lit - 8 lit(s) 42 lit(s)  
17 chambres à 2 lits - 34 lit(s)

Chambre sans changement

  
**CENTRE HOSPITALIER**  
**DE SEDAN**  
 "La Petite Venise"  
 2, avenue du général Marguerite  
 08200 SEDAN

**DCE**

**6**


**ESD** **PC** **DCE** **EXE**  
**Etat des lieux**  
**démolition**

**Projet**  

DATE:	20/08/2017
Dessiné:	M. S. S. S.
Echelle:	1/50
N° de plan:	01